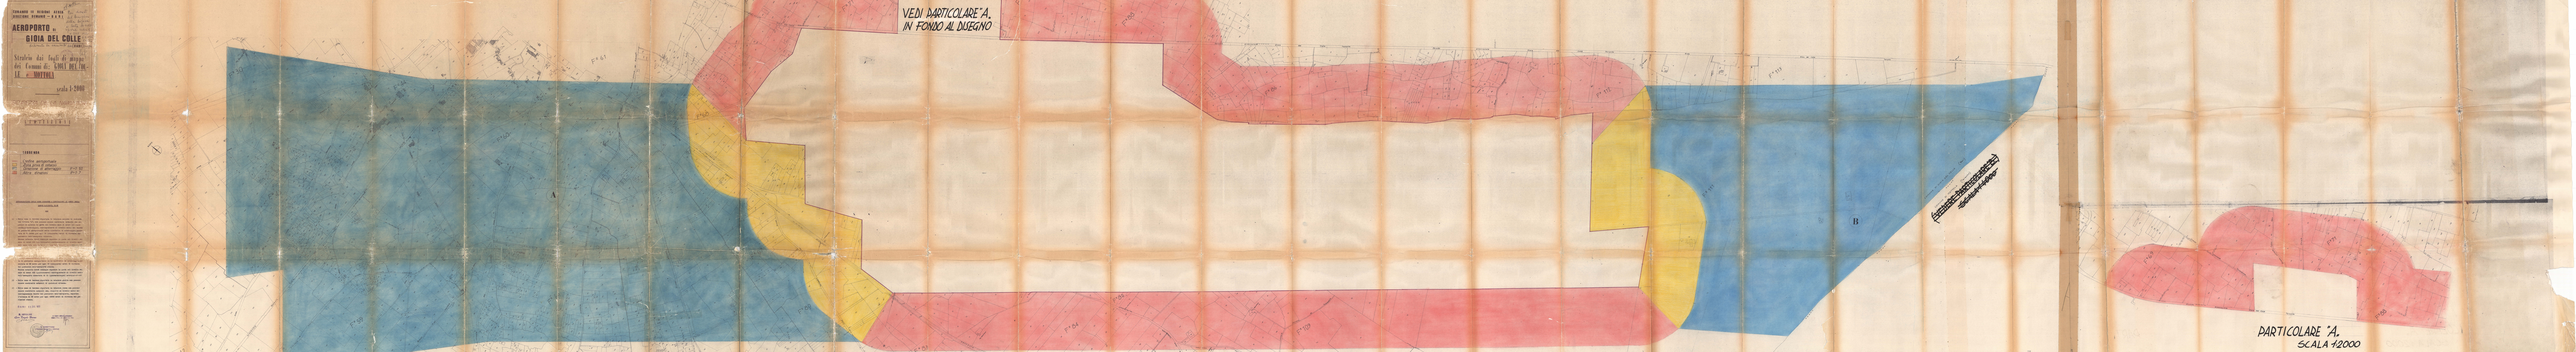

27-X-75

COMANDO III REGIONE AEREA
DIREZIONE DEMANIO — BARI

AEROPORTO DI
GIOIA DEL COLLE
(BARI)

Con decreto del Ministro della Difesa in data 19.9.1975 riportato nella G.U. n. 265 del 6.X.1975 è stata dichiarata la esecutività della mappa.

COMUNE DI GIOIA DEL COLLE SEGRETERIA

Stralcio dai fogli di mappa dei Comuni di: GIOIA DEL COLLE ~~e MOTTOLA~~.

scala 1:2000

SICUREZZA DELLA NAVIGAZIONE

LIMITAZIONI

LEGGENDA

— Confine aeroportuale
🟨 Zona priva di ostacoli
🟦 Direzione di atterraggio P=1:50
🟥 Altre direzioni P=1:7

DETERMINAZIONE DELLE ZONE SOGGETTE A LIMITAZIONI AI SENSI DELLA LEGGE 4.2.1963, N.58

$$$

1) - Nella zona di terreno riportata in velatura azzurra ed indicata con lettera "A", non possono essere costituiti ostacoli che superino in altezza la quota sul livello mare di metri 345 (trecentoquarantacinque), corrispondente al livello medio del tratto di perimetro aeroportuale sulla direttrice di atterraggio, aumentata di UN metro per ogni 50 (cinquanta) metri di distanza dal perimetro dell'aeroporto medesimo.
Nessun ostacolo dovrà comunque superare la quota sul livello del mare di metri 400 (quattrocento). corrispondente al livello medio dell'aeroporto aumentato di 45 (quarantacinque) metri (355 + 45 = 400).

[illegible]

[illegible]sessantaquattro), [illegible] to di perimetro aeroportuale sulla direttrice di atterraggio, aumentata di UN metro per ogni 50 (cinquanta) metri di distanza dal perimetro dell'aeroporto stesso.
Nessun ostacolo dovrà comunque superare la quota sul livello del mare di metri 400 (quattrocento) corrispondente al livello medio dell'aeroporto aumentato di 45 (quarantacinque) metri (355 + 45 = 400)

3) - Nelle zone di terreno riportate in velatura gialla non possono essere costituiti ostacoli di qualsiasi altezza.

4) - Nelle zone di terreno riportate in velatura rossa non possono essere costituiti ostacoli che, rispetto al livello medio del corrispondente tratto del perimetro dell'aeroporto, superino l'altezza di UN metro per ogni SETTE metri di distanza dal perimetro stesso.

BARI 11 DIC. 1972

IL REVISORE
Geom. Pasquale Starace

IL CAPO UFFICIO DEMANIO
(Geom. Princ. DE GIOSA Dr. Vito)

IL DIRETTORE
(Colonnello G.A.r.i. Mario GRAVINA)
Gravina

VEDI PARTICOLARE "A." IN FONDO AL DISEGNO
NORD
F° 30
F° 44
F° 61
F° 60
F° 68
F° 71
F° 43
F° 59
F° 45
F° 80
F° 83
F° 84
F° 85
F° 88
F° 86
F° 109
F° 111
F° 112
F° 113
A
B
Strada provinciale Gioia del Colle Taranto
COMUNE DI GIOIA DEL COLLE (Bari)
COMUNE DI MOTTOLA (Taranto)
~~VEDERE PARTICOLARE B.~~
~~SCALA 1/4000~~
F° 69
F° 71
F° 88
PARTICOLARE "A."
SCALA 1:2000